

乳山市创新新能源科技有限公司厂区1#、3#车间建设工程竣工规划核实批前公示

本项目位于乳山经济开发区惠民街2-8号，建设单位为乳山市创新新能源科技有限公司。目前，乳山市创新新能源科技有限公司厂区1#、3#车间已经竣工，进入规划核实阶段，建设规模7545.8 m²。经现场核实，该项目1、南侧出入口位置有所调整；2、3#车间南侧增设1处设备用房；3、部分门窗位置有所调整，拟同意该建设项目竣工规划核实。


现对该项目竣工规划核实进行批前公告、意见征集和权利告知，时间为7个工作日，起始时间为2024年12月23日，截止日期为2024年12月31日。在公告期内，申请人、利害关系人有权进行陈述、申辩、提出建议或要求听证，如有陈述、申辩、建议或要求听证的，请与乳山市自然资源局建设工程规划管理科联系。逾期未提出异议，视为无意见。
联系电话：0631-6870034



区位图



鸟瞰图

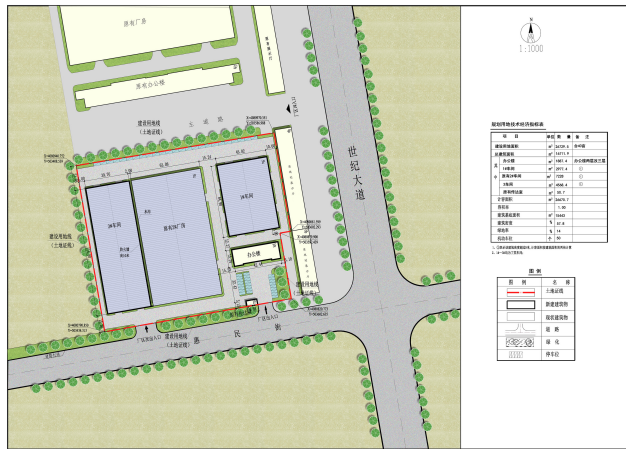

总平面图



竣工图