

新海润染整专业产业园
建设工程竣工规划核实批前公示

本项目位于乳山市城区滨河街68号，建设单位为新海润纤维（威海）有限公司。目前，新海润染整专业产业园B1#车间、B2#车间、B4#车间、C1#车间、C4#车间、2#门卫已经竣工，进入规划核实阶段，建设规模7937.68 m²。经现场核实，该项目1、建筑外观颜色有所调整；2、厂区绿化、硬化等工程暂未完工，建设单位承诺后续建设过程中严格按照规划设计方案要求完成绿化、硬化等工程，具体情况如图所示，拟同意该建设项目竣工规划核实。

现对该项目竣工规划核实进行批前公告、意见征集和权利告知，时间为7个工作日，起始时间为2024年12月20日，截止日期为2024年12月30日。在公告期内，申请人、利害关系人有权进行陈述、申辩、提出建议或要求听证，如有陈述、申辩、建议或要求听证的，请与乳山市自然资源局建设工程规划管理科联系。逾期未提出异议，视为无意见。
联系电话：0631-6870034




区位图



鸟瞰图



总平面图

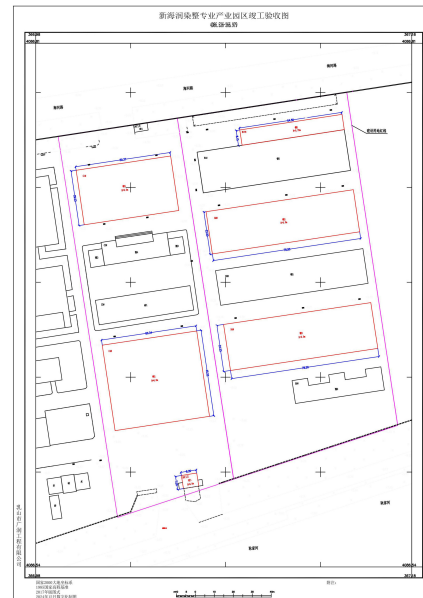

竣工图

乳山市自然资源局