


乳山市大河能源有限公司蒸汽供应项目
建设工程竣工规划核实批前公示

本项目位于乳山市夏村镇井子北节能环保产业园内，建设单位为乳山市大河能源有限公司。目前，乳山市大河能源有限公司蒸汽供应项目 1# 锅炉房、干燥棚已经竣工，进入规划核实阶段，建设规模 4745.9 m²。经现场核实，该项目基本符合规划要求，具体情况如图所示，拟同意该建设项目竣工规划核实。


现对该项目竣工规划核实进行批前公告、意见征集和权利告知，时间为 7 个工作日，起始时间为 2024 年 7 月 9 日，截止日期为 2024 年 7 月 17 日。在公告期内，申请人、利害关系人有权进行陈述、申辩、提出建议或要求听证，如有陈述、申辩、建议或要求听证的，请与乳山市自然资源局建设工程规划管理科联系。逾期未提出异议，视为无意见。
联系电话：0631-6870034



区位图

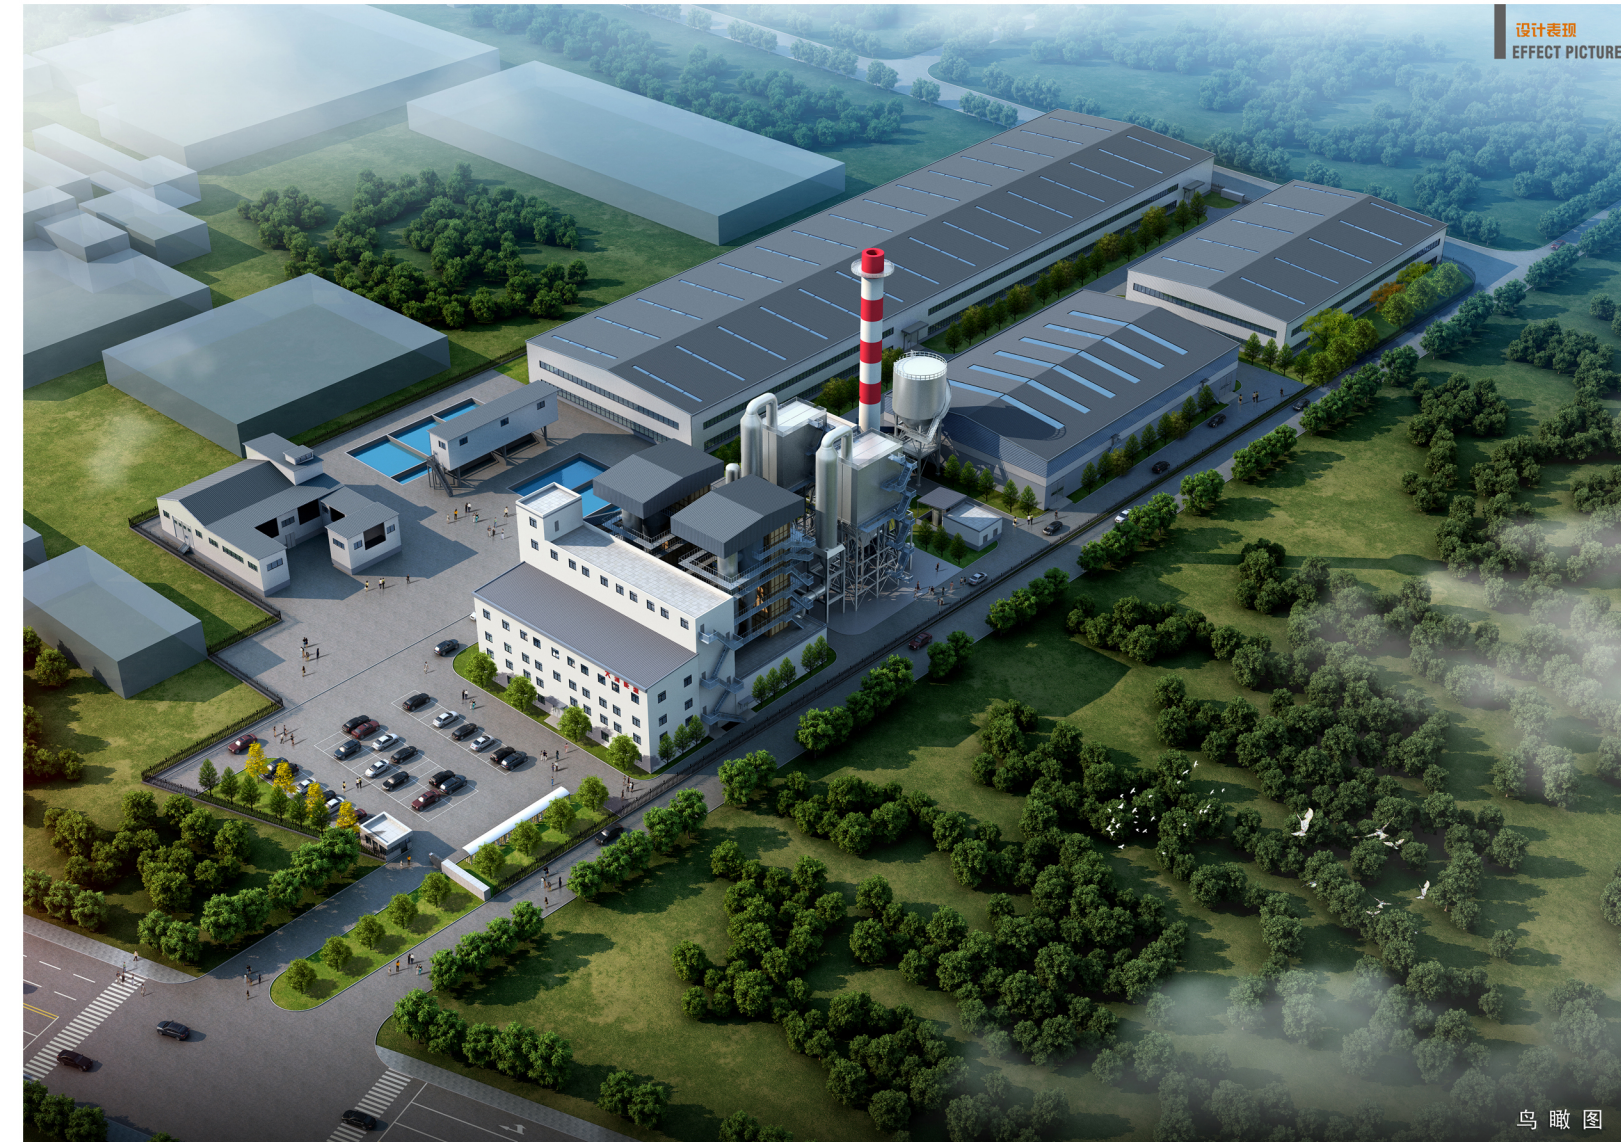

鸟瞰图

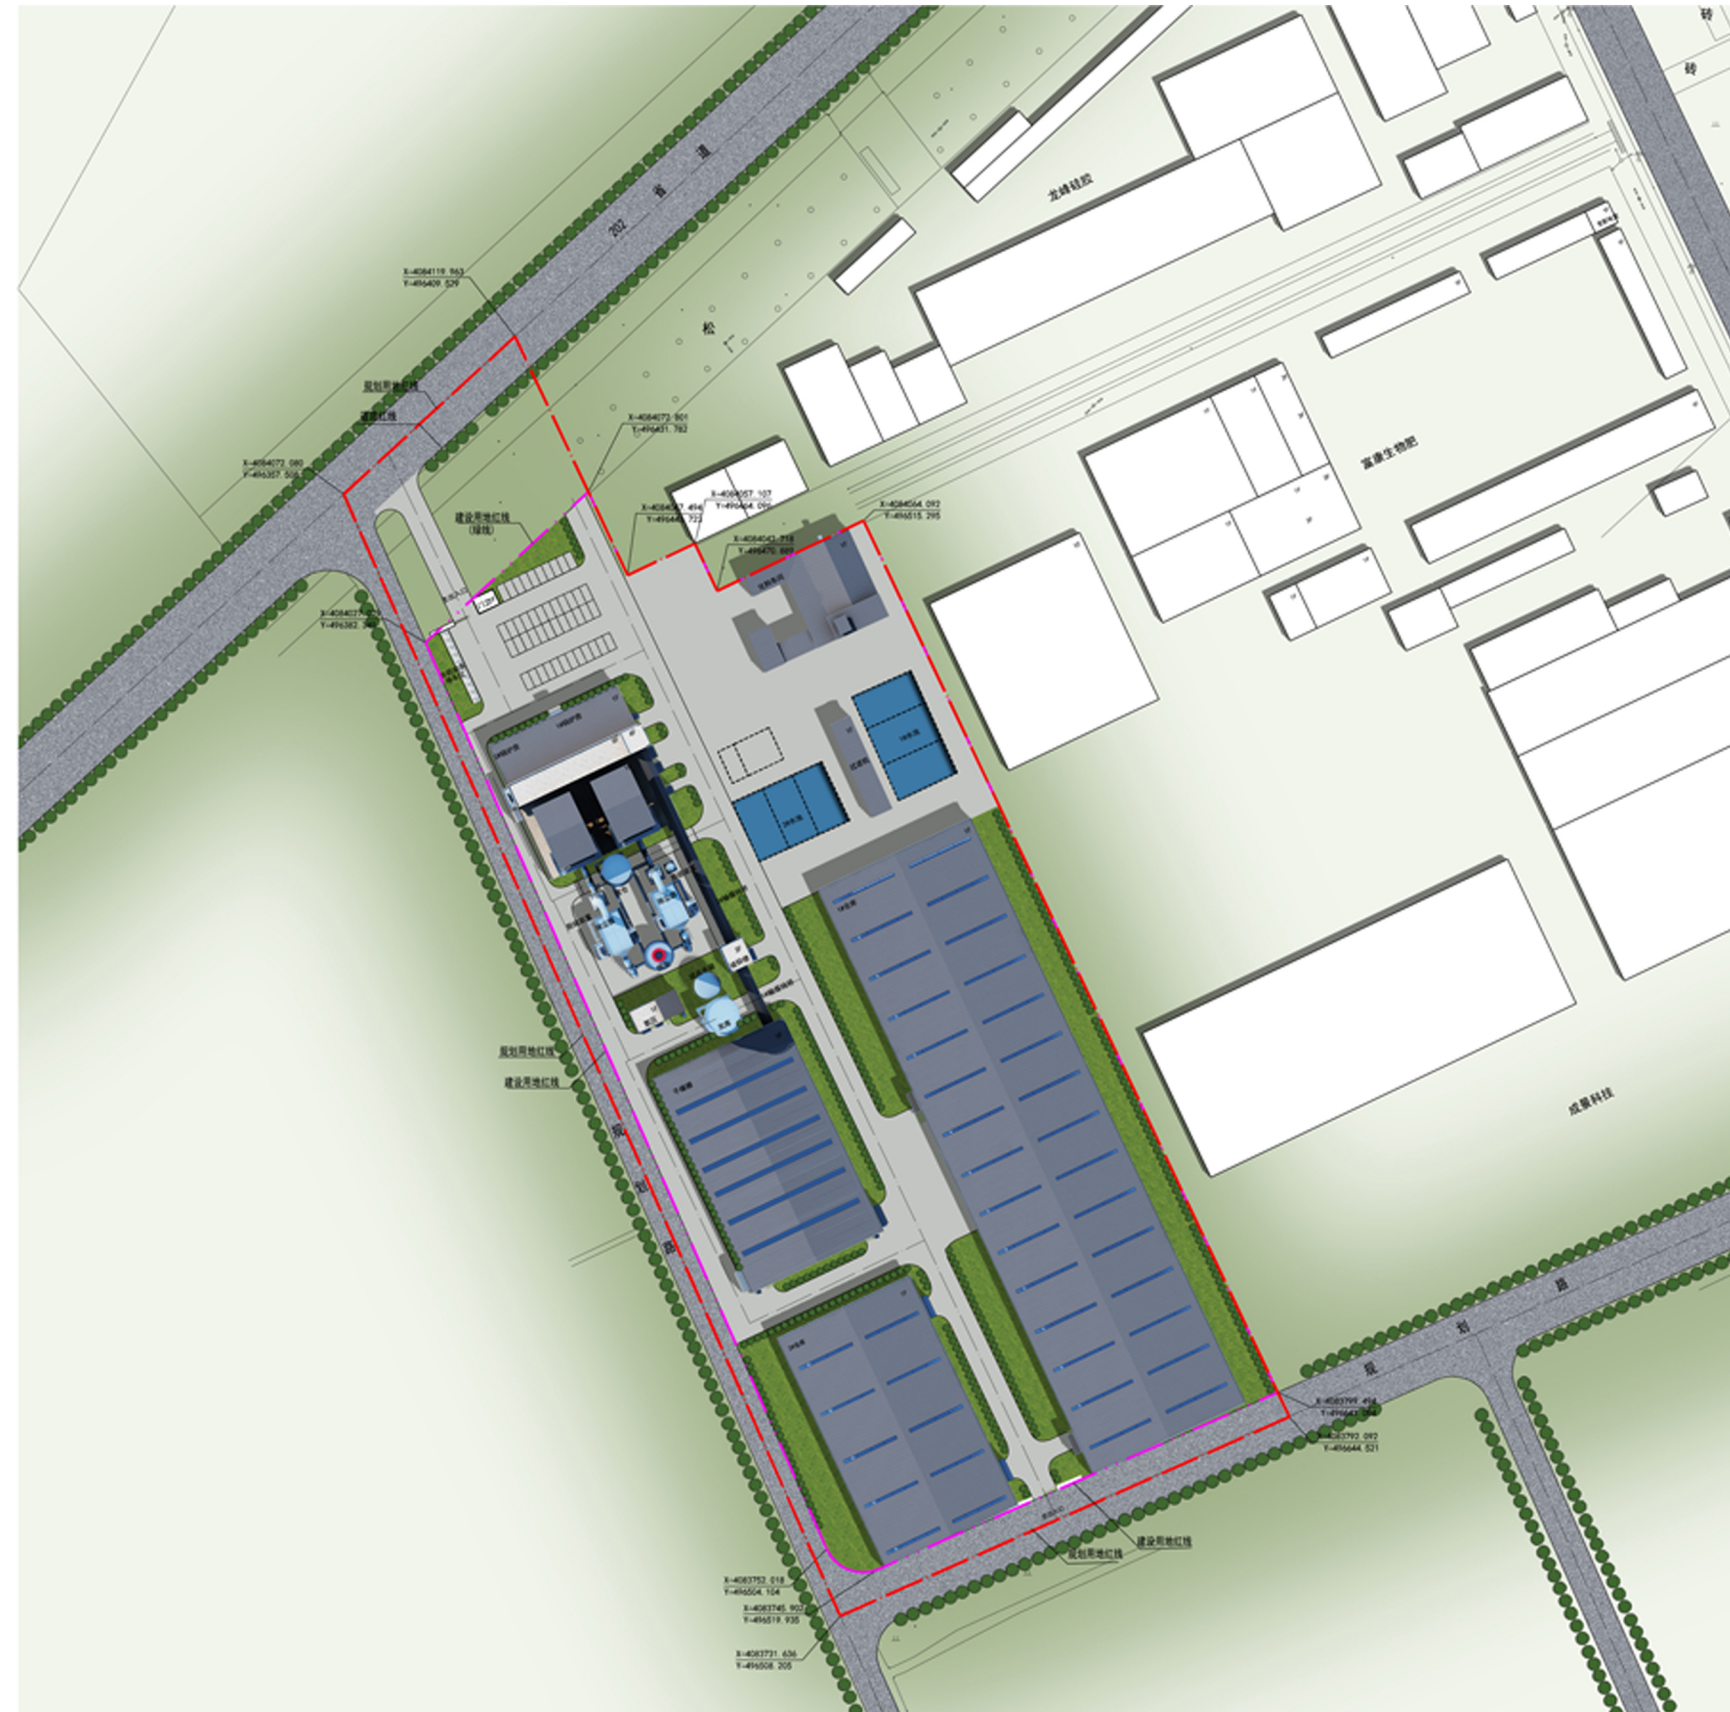


总平面图

主要建筑物、构筑物一览表			
序号	名称	建筑面积	备注
1	1#锅炉房	1818.9	丁类，部分层大于 8m
2	2#锅炉房	1698.3	丁类，部分层大于 8m
3	干燥棚	2927.0	丁类，层大于 8m
4	化料车间	836.0	丁类
5	1#仓库	9868.0	丁类，层大于 8m
6	2#仓库	3206.0	丁类，层大于 8m
7	门卫	35.0	丁类，层大于 8m
8	构筑物	316.0	
9	门卫楼	242.3	
10	门卫楼	192.0	
11	水池	56.0	
12	水泵	78.0	
13	配电	66.0	

主要经济技术指标表			
序号	项目	数值	备注
1	规划用地面积	40593.02(12.39 亩)	㎡(亩)
2	建设用地面积	43371.05(65.06 亩)	㎡(亩)
3	道路绿化用地面积	6222.03(9.33 亩)	㎡(亩)
4	总建筑面积	20899.2	㎡
5	计容积率面积	37411.2	㎡
6	建筑系数	45.8	%
7	容积率	0.86	
8	绿地率	11.8	%
9	停车位	53	辆

总平面图

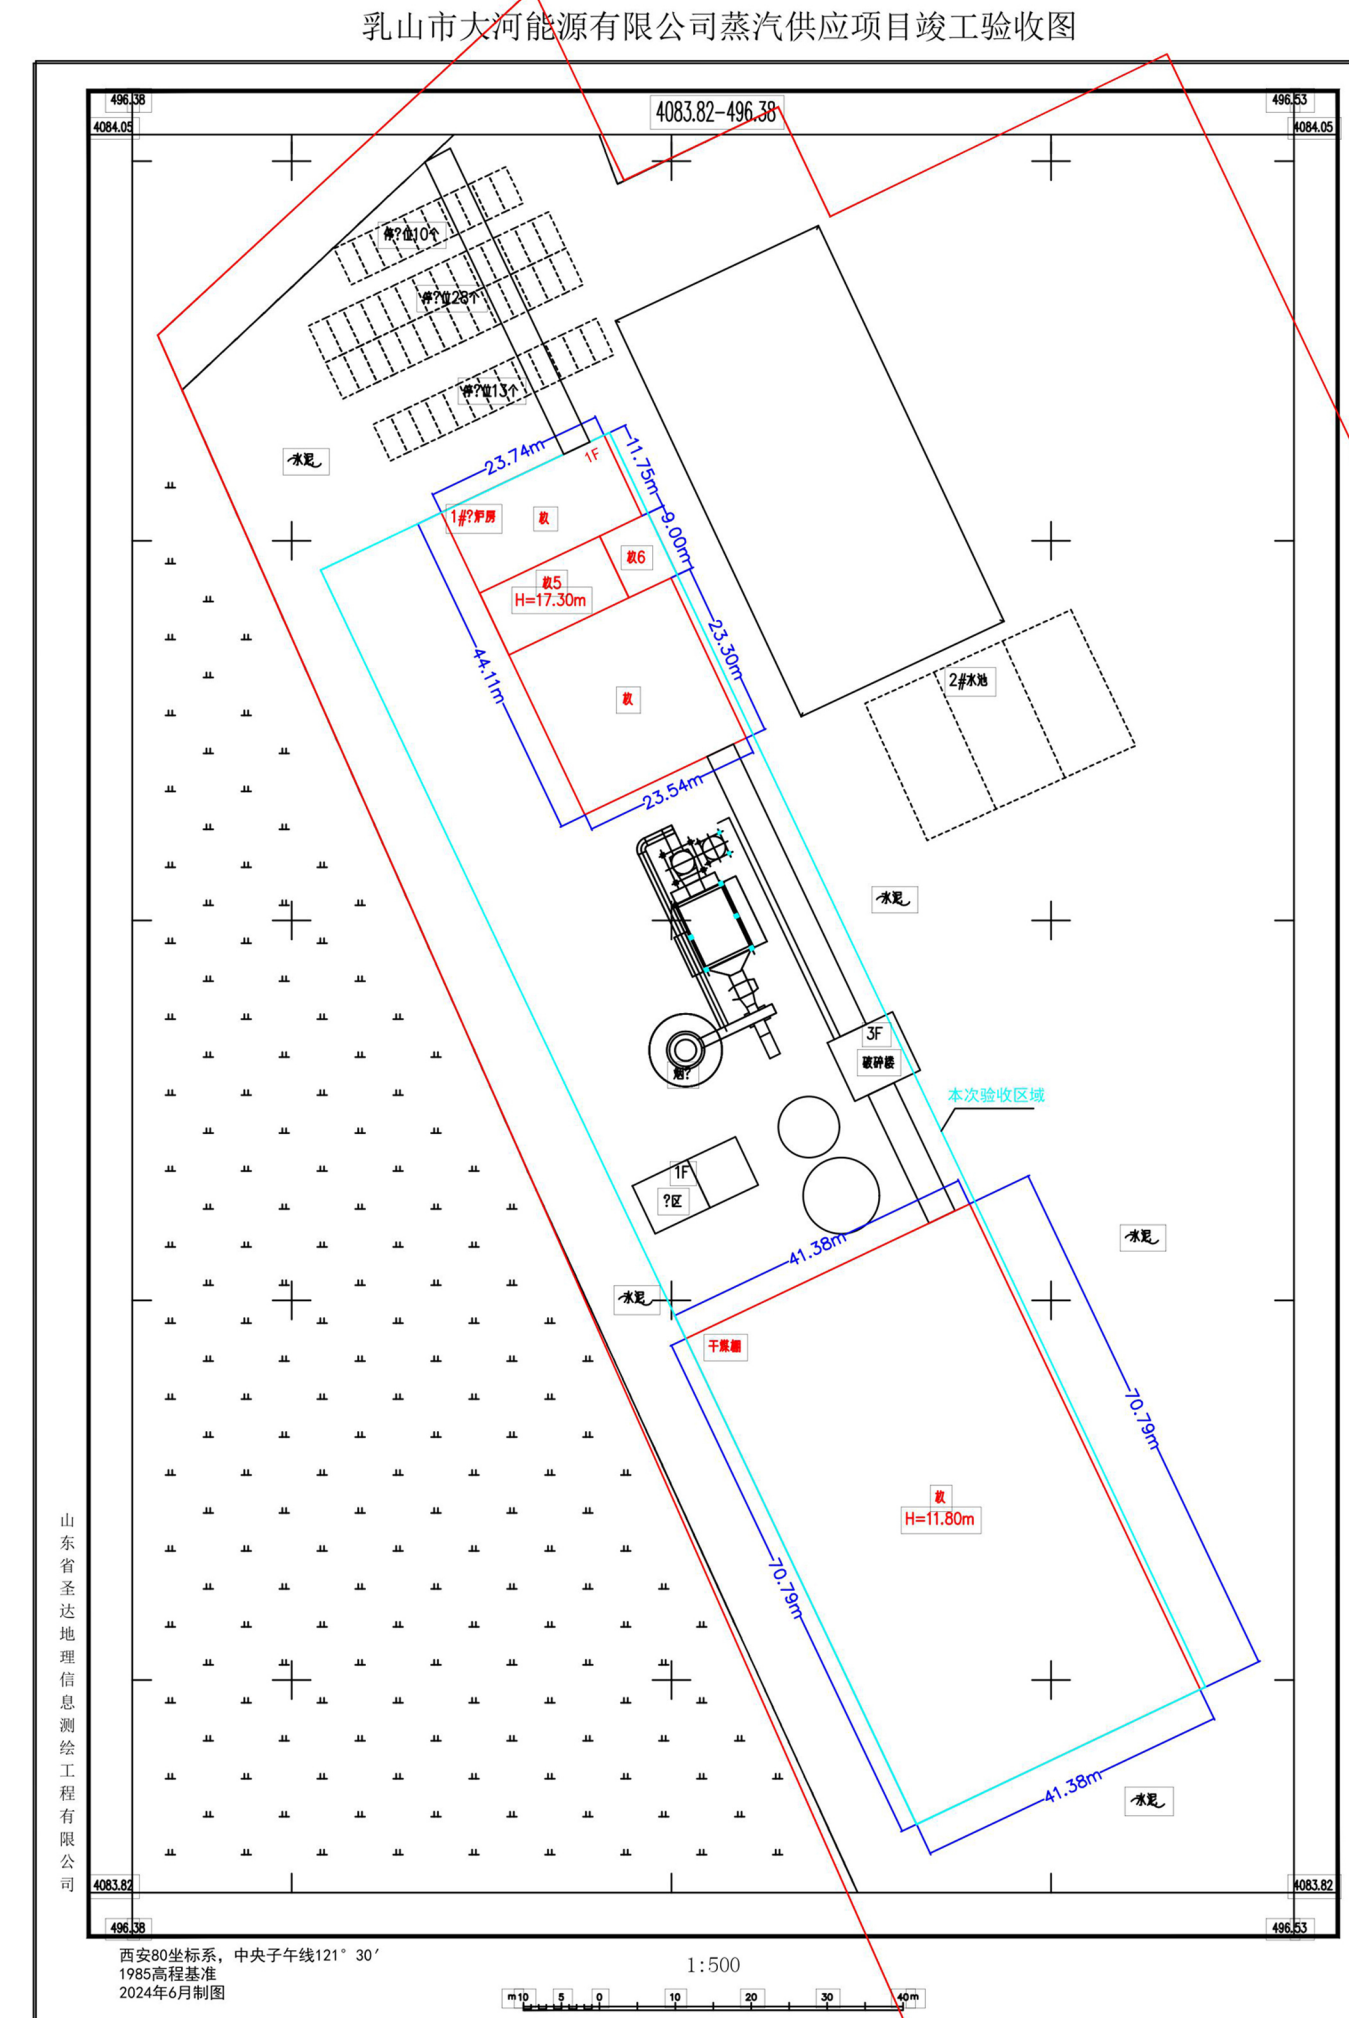

竣工图

乳山市自然资源局