

威海钰德环保科技有限公司 建设工程竣工规划核实批前公示

本项目位于乳山市西环路西、前进街北，建设单位为威海钰德环保科技有限公司。目前，威海钰德环保科技有限公司项目3#车间、4#车间、废水处理系统已经竣工，进入规划核实阶段，建设规模31531.3 m²。经现场核实，该项目因企业为保障项目过渡期生产连续性等原因，原厂区内部分临时车间目前需保留，建设单位承诺待新建车间各项配套设施齐全，正式投入使用后，老车间内生产线进行搬迁，临时车间进行拆除，按规划要求实施，具体情况如图所示，拟同意该建设项目竣工规划核实。

现对该项目竣工规划核实进行批前公告、意见征集和权利告知，时间为7个工作日，起始时间为2026年5月18日，截止日期为2026年5月26日。在公告期内，申请人、利害关系人有权进行陈述、申辩、提出建议或要求听证，如有陈述、申辩、建议或要求听证的，请与乳山市自然资源局建设工程规划管理科联系。逾期未提出异议，视为无意见。

联系电话：0631-6870034



区位图




鸟瞰图



总平面图


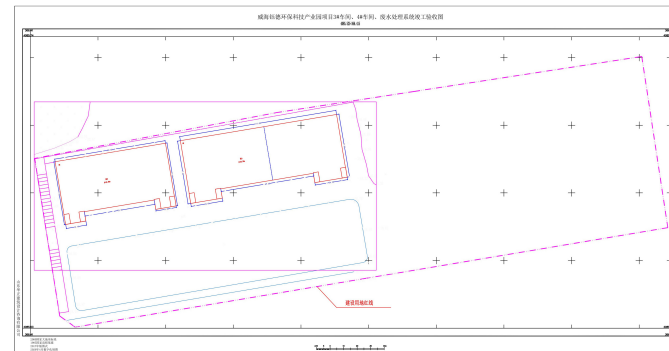

竣工图