

威海冠业新材料科技有限公司 建设工程竣工规划核实批前公示

本项目位于乳山市经济开发区创业一路 57 号，建设单位为威海冠业新材料科技有限公司。目前，威海冠业新材料科技有限公司 2#、3#、4# 车间已竣工，进入规划核实阶段，建设规模 9264.5 m^2 。经现场核实，箱变位置有所调整，具体情况如图所示。

拟同意该建设项目竣工规划核实。现对该项目竣工规划核实进行批前公告、意见征集和权利告知，时间为 7 个工作日，起始时间为 2026 年 1 月 23 日，截止日期为 2026 年 2 月 2 日。在公告期内，申请人、利害关系人有权进行陈述、申辩、提出建议或要求听证，如有陈述、申辩、建议或要求听证的，请与乳山市自然资源局建设工程规划管理科联系。逾期未提出异议，视为无意见。联系电话：

0631-6870034

联系电话：0631-6870034




区位图



总平面图



鸟瞰图

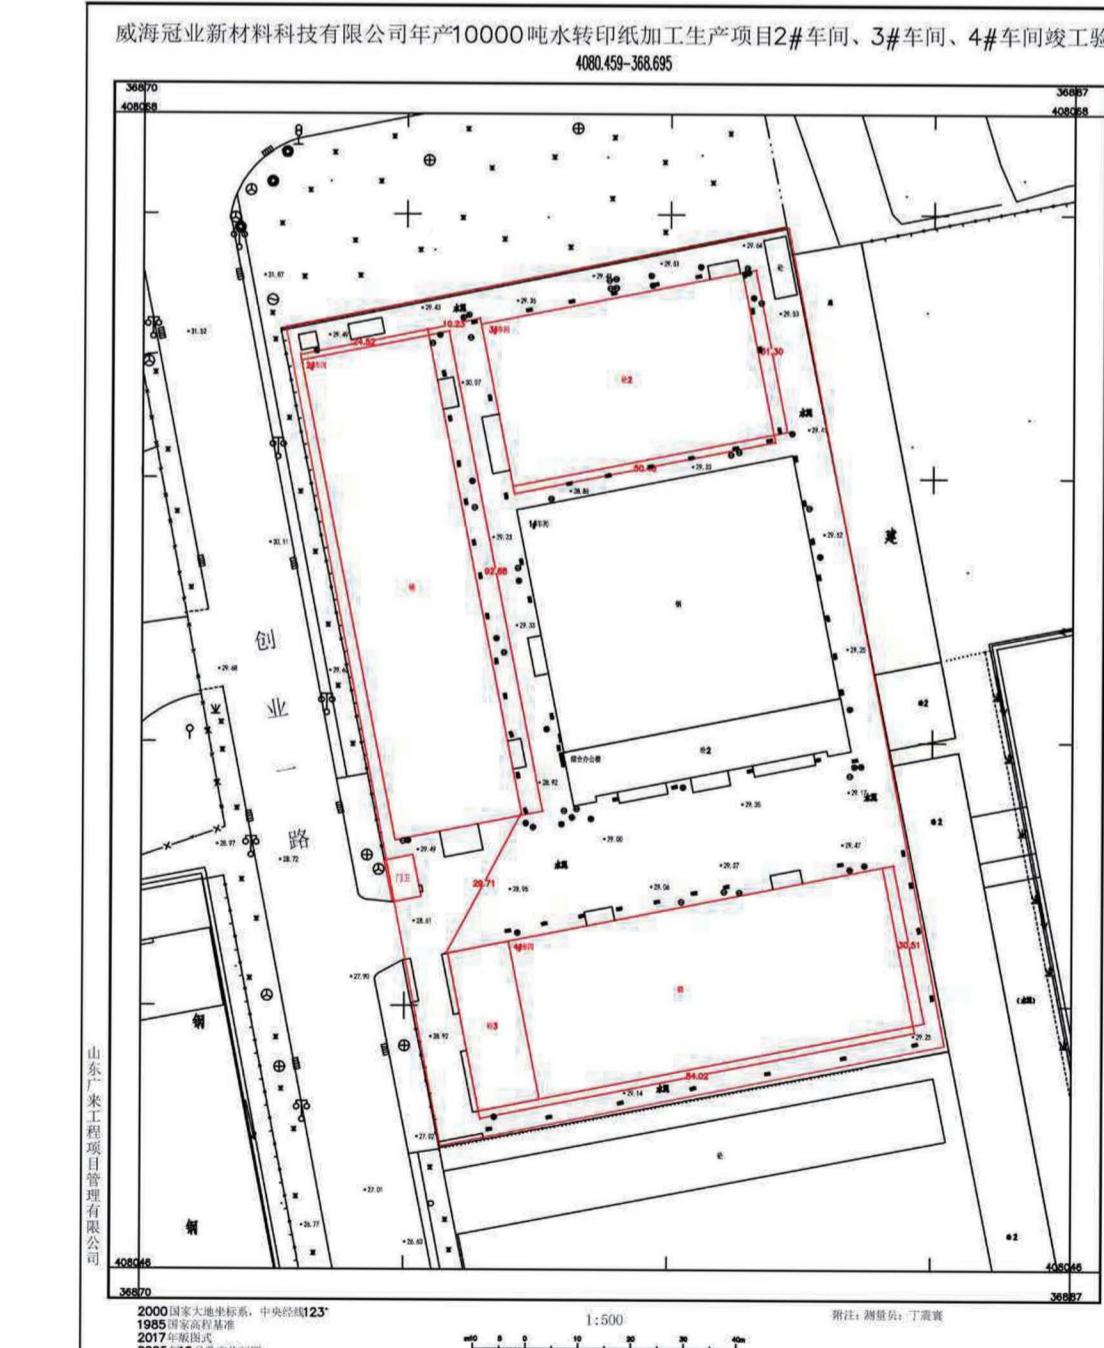

竣工图