


乳山市春风玖里小区
建设工程竣工规划核实批前公示

本项目位于乳山市区开发街北、青山路东，建设单位为威海乐城置业有限公司。目前，乳山市春风玖里小区1#-10#楼、0#车库、1#会所、2#会所、1#变电室已经竣工，进入规划核实阶段，建设规模88810.12 m²。经现场核实，该项目公共配套服务设施规划在北区，因暂无建设条件，建设单位承诺将南区1#会所临时作为公建用房使用。具体情况如图所示，拟同意该建设项目竣工规划核实。

现对该项目竣工规划核实进行批前公告、意见征集和权利告知，时间为7个工作日，起始时间为2025年9月3日，截止日期为2025年9月11日。在公告期内，申请人、利害关系人有权进行陈述、申辩、提出建议或要求听证，如有陈述、申辩、建议或要求听证的，请与乳山市自然资源局建设工程规划管理科联系。逾期未提出异议，视为无意见。
联系电话：0631-6870034





区位图

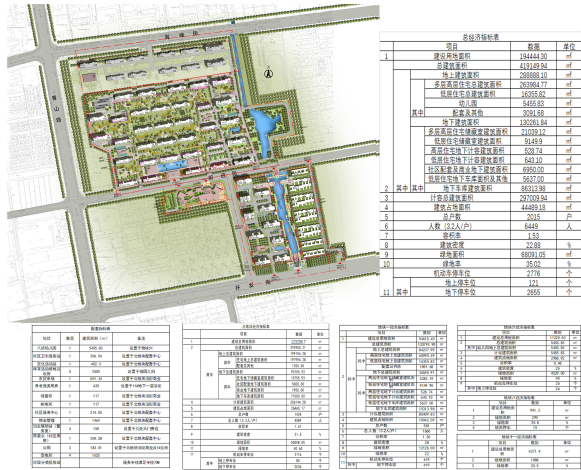

总平面图



鸟瞰图

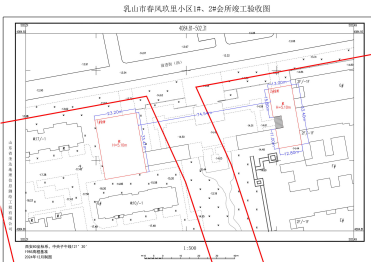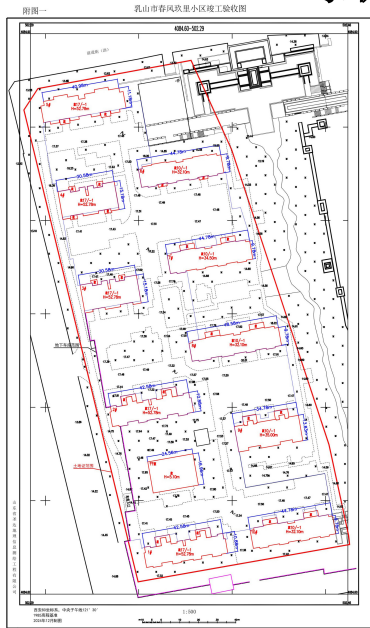

竣工图

乳山市自然资源局