

山东豪迈重型装备有限公司
建设工程竣工规划核实批后公布

项目名称：山东豪迈重型装备有限公司厂区
1# 车间、探伤室
建设单位：山东豪迈重型装备有限公司
建设位置：乳山市乳山口镇旗杆石村东
建设规模：25657.81M²
核实证号：核字第 3710832026HY0016663 号
发证日期：2026 年 7 月 23 号




区位图



鸟瞰图



总平面图

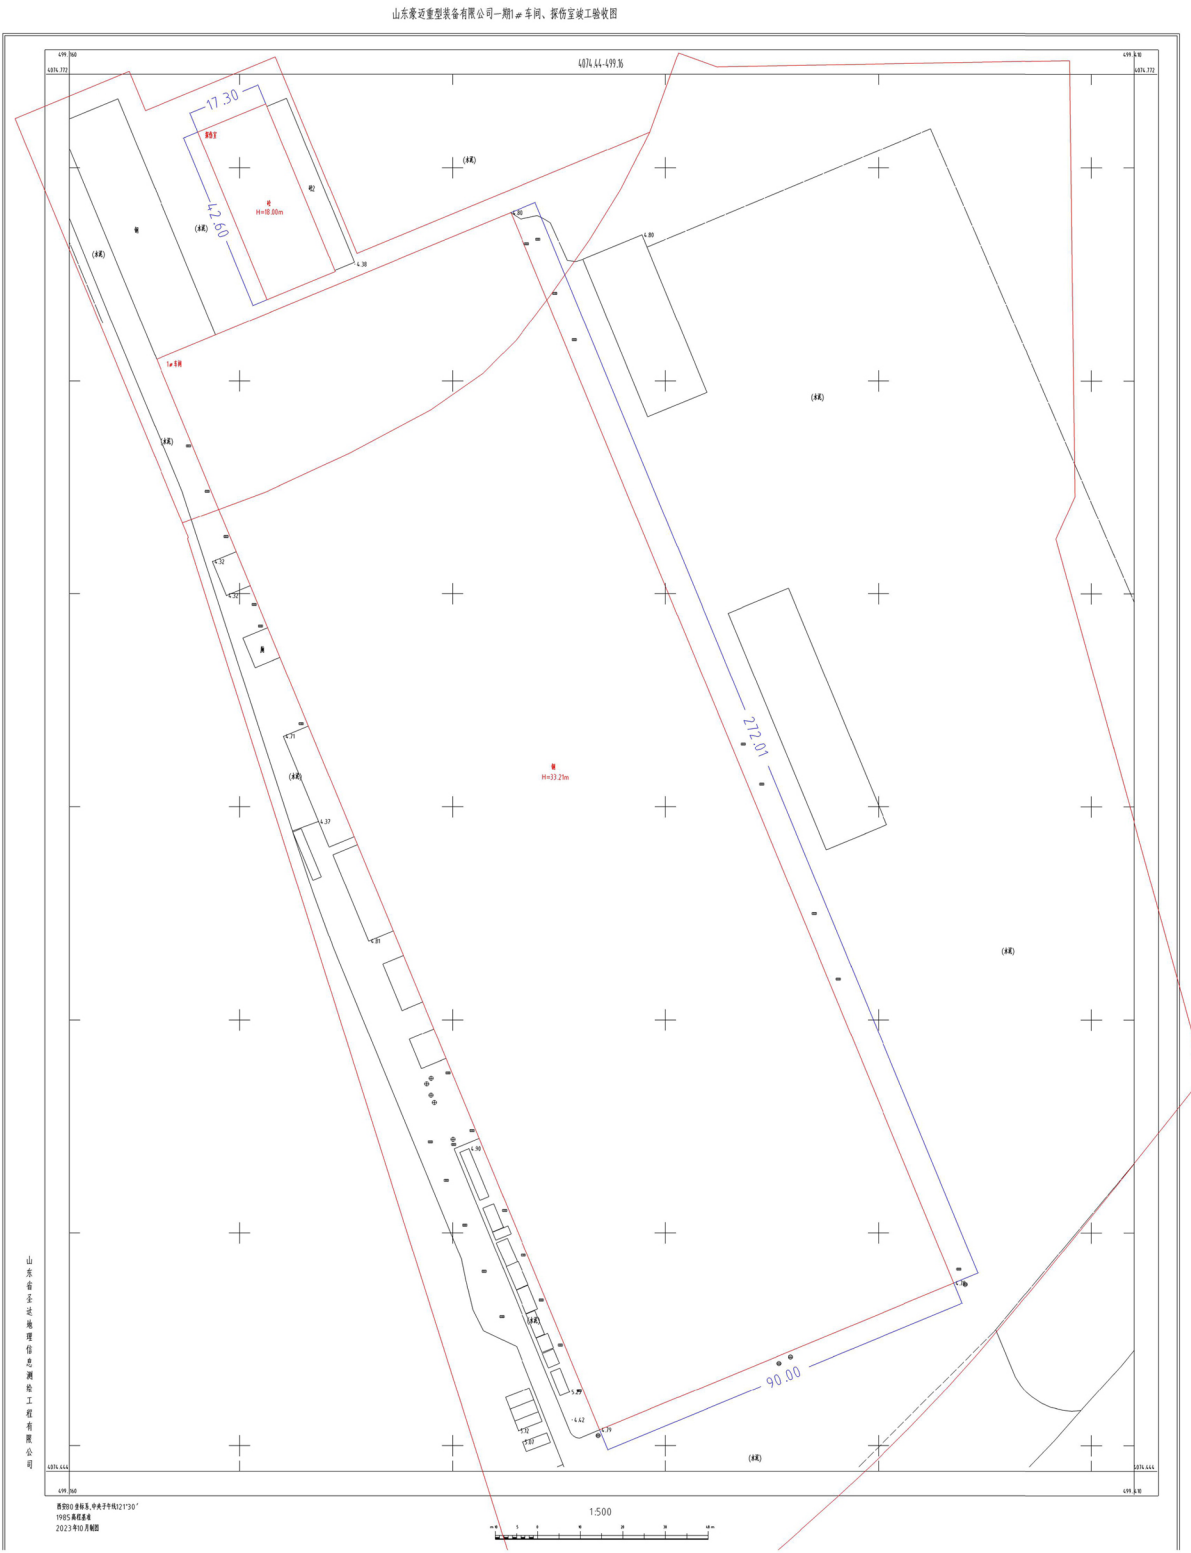

竣工图