

乳山市人民医院新院区
建设工程竣工规划核实批前公示

本项目位于乳山市城区珠海路16号，本项目为PPP模式，建设单位为乳山市人民医院，实施建设单位为威海致治康养建设项目管理有限公司。目前，乳山市人民医院新院区已经竣工，进入规划核实阶段，建设规模220187 m²。经现场核实，该项目绿化率与停车位与规划方案不一致，设计单位已做说明，具体情况如图所示，拟同意该建设项目竣工规划核实。

现对该项目竣工规划核实进行批前公告、意见征集和权利告知，时间为7个工作日，起始时间为2023年9月20日，截止日期为2023年9月28日。在公告期内，申请人、利害关系人有权进行陈述、申辩、提出建议或要求听证，如有陈述、申辩、建议或要求听证的，请与乳山市自然资源局建设工程规划管理科联系。逾期未提出异议，视为无意见。
联系电话：0631-6870034



区位图




鸟瞰图

工作联系单	
编号:	乳山市人民医院新院区建设PPP项目 联系单编号: SShd-003
工程名称:	乳山市人民医院新院区建设PPP项目
事由:	关于规划文本绿地率与停车位数量不一致的问题
步骤:	威海致治康养建设项目管理有限公司
接收单位:	接收人: 接收日期:



总平面图

经济技术指标	
序号	指标名称
1	总用地面积
2	总建筑面积
3	地上总建筑面积
4	地下总建筑面积
5	容积率
6	建筑密度
7	绿地率
8	停车位数量

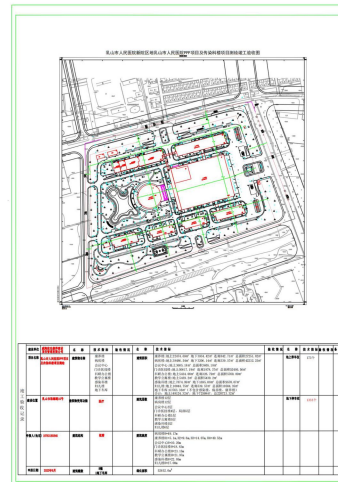

情况说明

竣工图

乳山市自然资源局