

乳山山水水泥有限公司100万吨/年水泥粉磨站项目建设工程竣工规划核实批前公示

本项目位于乳山市车道西、309国道北，建设单位为乳山山水水泥有限公司。目前，乳山山水水泥有限公司100万吨/年水泥粉磨站项目磨机房、脱硫石膏堆棚、厂区变电所、空压机组、总降配电、废油桶暂存间、联合泵房已经竣工，进入规划核实阶段，建设规模3114.66 m²。经现场核实，该项目局部道路绿化有所调整。具体情况如图所示，拟同意该建设项目竣工规划核实。

现对该项目竣工规划核实进行批前公告、意见征集和权利告知，时间为7个工作日，起始时间为2024年4月19日，截止日期为2024年4月28日。在公告期内，申请人、利害关系人有权进行陈述、申辩、提出建议或要求听证，如有陈述、申辩、建议或要求听证的，请与乳山市自然资源局建设工程规划管理科联系。逾期未提出异议，视为无意见。

联系电话：0631-6870034




区位图



鸟瞰图



总平面图

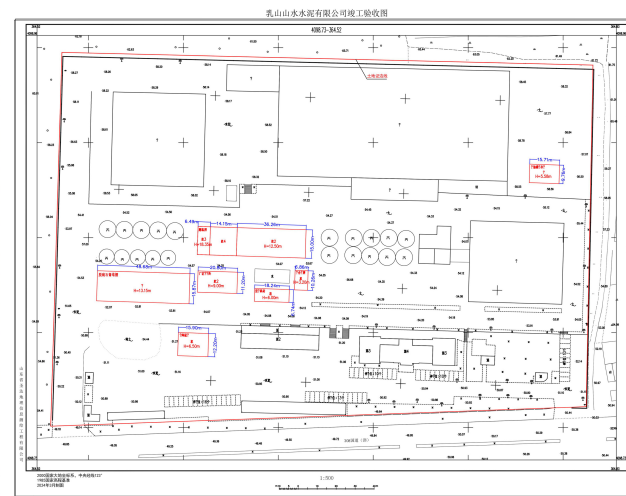

竣工图