

建设工程竣工规划核实批前公示

本项目位于乳山市银金大道南、洞庭湖路西，建设单位为乳山金鼎房地产开发有限公司第一分公司。目前，金鼎铭城 6、10、16 号楼已经竣工，进入规划核实阶段，建设规模 30504.12 m²。经现场核实，1、楼体立面造型有所调整；2、因施工需要，在 6 号楼南侧设置临时出入口，已办理相关临时用地手续，待项目完工后，建设单位承诺将按照规划设计方案恢复原貌；3、为满足项目整体供电需求及电业部门相关要求，电站位置及数量有所调整。具体情况如图所示，拟同意该建设项目竣工规划核实。

现对该项目竣工规划核实进行批前公告、意见征集和权利告知，时间为7个工作日，起始时间为2025年5月15日，截止日期为2025年5月23日。在公告期内，申请人、利害关系人有权进行陈述、申辩、提出建议或要求听证，如有陈述、申辩、建议或要求听证的，请与乳山市自然资源局建设工程规划管理科联系。逾期未提出异议，视为无意见。

联系电话: 0631-6870034



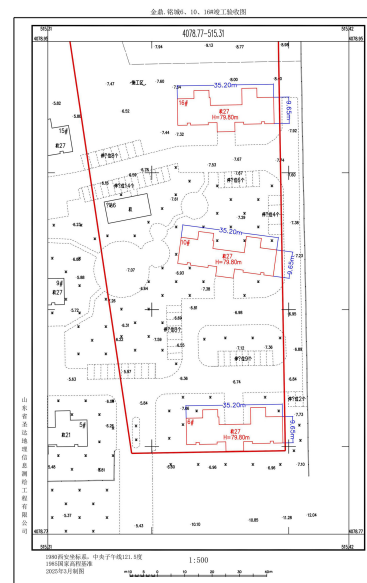
区位图



鸟瞰图




[illegible]

竣工图

乳山市自然资源局

总平面图