建设工程竣工规划核实批前公示

乳山市鑫岭家园打磨村旧村改造项目

本项目位于乳山市乳山口镇打磨村，建设单位为乳山市城投置业有限公司。目前，乳山市鑫岭家园打磨村旧村改造项目－棚户区改造地块一 B30#、B36# 地块二 C1#、C6# 已经竣工，进入规划核实阶段，建设规模 12871 ㎡。经现场核实，该项目基本符合规划要求。具体情况如图所示，拟同意该建设项目竣工规划核实。

现对该项目竣工规划核实进行批前公告、意见征集和权利告知，时间为 7 个工作日，起始时间为 2024 年 6 月 4 日，截止日期为 2024 年 6 月 13 日。在公告期内，申请人、利害关系人有权进行陈述、申辩、提出建议或要求听证，如有陈述、申辩、建议或要求听证的，请与乳山市自然资源局建设工程规划管理科联系。逾期未提出异议，视为无意见。

联系电话：0631-6870034



区位图





鸟瞰图

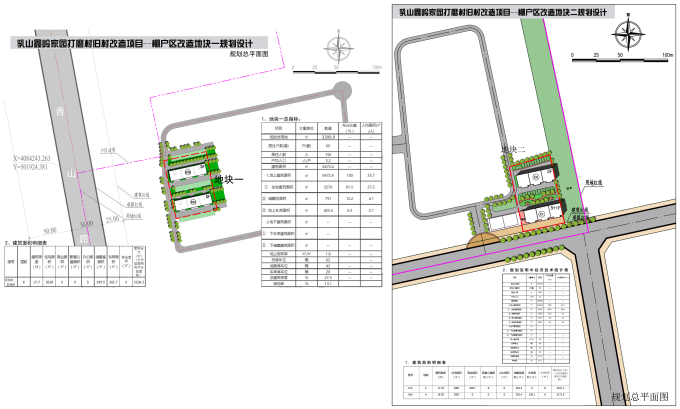

总平面图

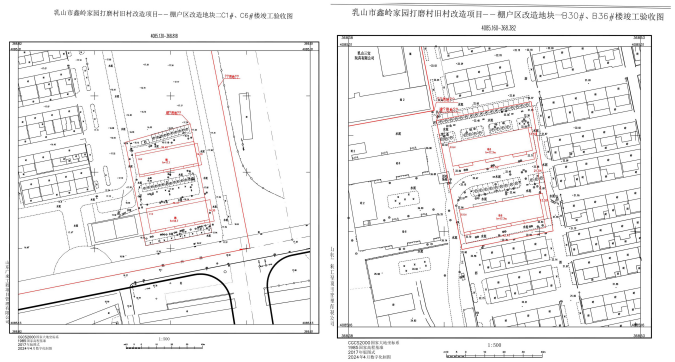

竣工图

乳山市自然资源局