乳山农商银行乳山口档案室建设工程竣工规划核实批前公示

本项目位于乳山市乳山口镇驻地，建设单位为山东乳山农村商业银行股份有限公司。目前，乳山农商银行乳山口档案室已经竣工，进入规划核实阶段，建设规模1385.16㎡。经现场核实，该项目基本符合规划要求，具体情况如图所示，拟同意该建设项目竣工规划核实。

现对该项目竣工规划核实进行批前公告、意见征集和权利告知，时间为7个工作日，起始时间为2024年9月14日，截止日期为2024年9月25日。在公告期内，申请人、利害关系人有权进行陈述、申辩、提出建议或要求听证，如有陈述、申辩、建议或要求听证的，请与乳山市自然资源局建设工程规划管理科联系。逾期未提出异议，视为无意见。

联系电话：0631-6870034

区位图

鸟瞰图

山东乳山农村商业银行股份有限公司乳山口支行档案室竣工验收图

1:250

主要技术经济指标

项目名称	数值	单位
总用地面积	1527	㎡
建设用地面积	1485	㎡
道路面积	53	㎡
单体建筑面积	1385.16	㎡
基底面积	692.58	㎡
容积率	0.93	-
建筑密度	46.64	%
绿地率	21.1	%
停车位	7	辆

图例

用地边界
规划建筑
2F 建筑物层数
行道树
绿化草地
停车位

总平面图

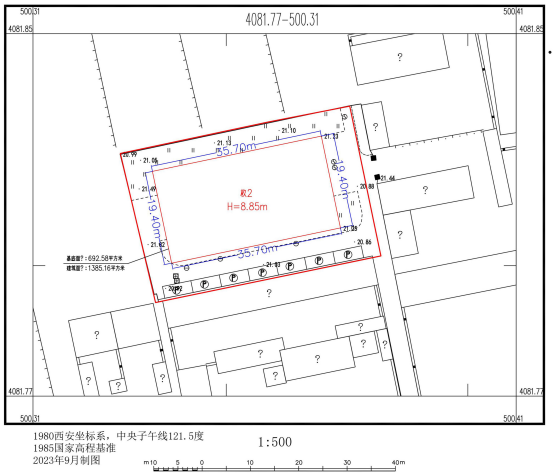

竣工图

乳山市自然资源局