乳山市竞技体育运动学校建设工程竣工规划核实批前公示

本项目位于乳山市区光明街南、长庆路西，建设单位为乳山市教育和体育局。目前，乳山市竞技体育运动学校已经竣工，进入规划核实阶段，建设规模 34068.81 ㎡。经现场核实，该项目基本符合规划要求，具体情况如图所示，拟同意该建设项目竣工规划核实。

现对该项目竣工规划核实进行批前公告、意见征集和权利告知，时间为 7 个工作日，起始时间为 2025 年 4 月 1 日，截止日期为 2025 年 4 月 10 日。在公告期内，申请人、利害关系人有权进行陈述、申辩、提出建议或要求听证，如有陈述、申辩、建议或要求听证的，请与乳山市自然资源局建设工程规划管理科联系。逾期未提出异议，视为无意见。

联系电话：0631-6870034

区位图

鸟瞰图

鸟瞰图

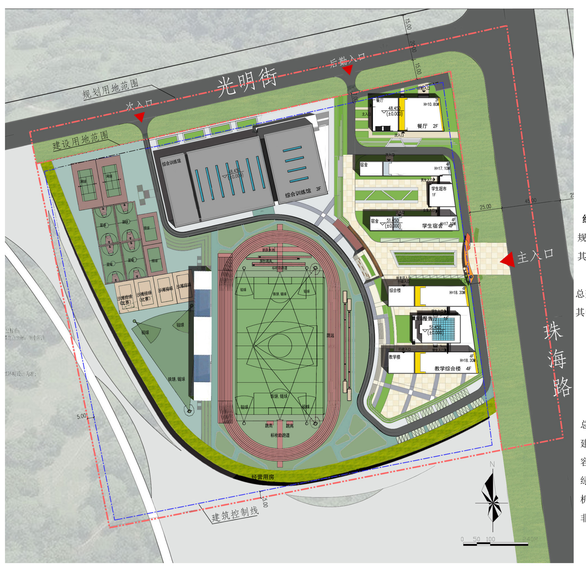

经济技术指标

规划总用地面积：	114301.7	平方米
其中：代征道路、绿化面积：	23226.1	平方米
建设用地面积：	91075.6	平方米
总建筑面积：	34068.81	平方米
其中：综合训练馆：	14628.69	平方米
教学办公楼：	9643.87	平方米
餐厅：	2100.68	平方米
宿舍楼：	6273.94	平方米
门卫：	26.19	平方米
经营用房：	1395.44	平方米
总占地面积：	13649.3	平方米
建筑密度：	14.99%	
容积率：	0.374	
绿地率：	35.02%	
机动车停车位：	60	辆
非机动停车位：	178	辆

总平面图

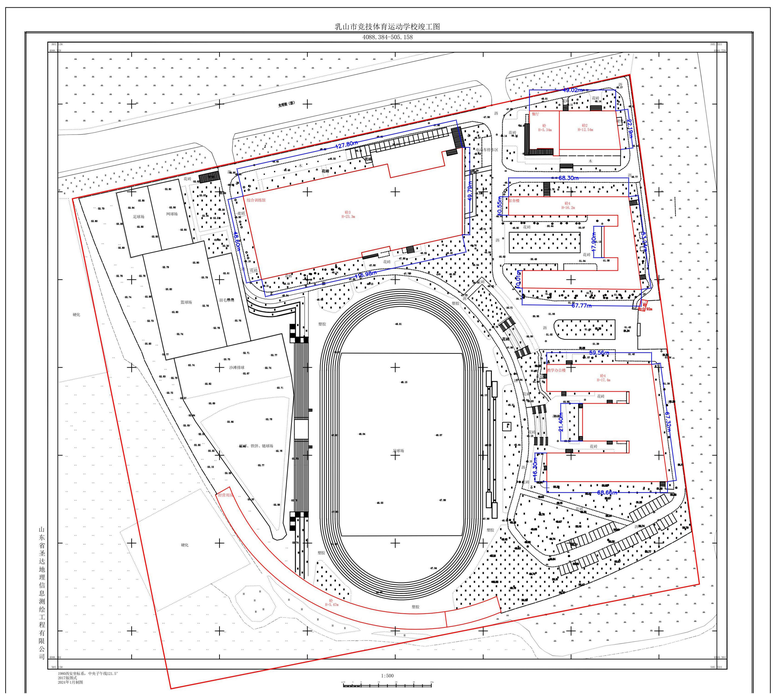

竣工图

乳山市自然资源局